


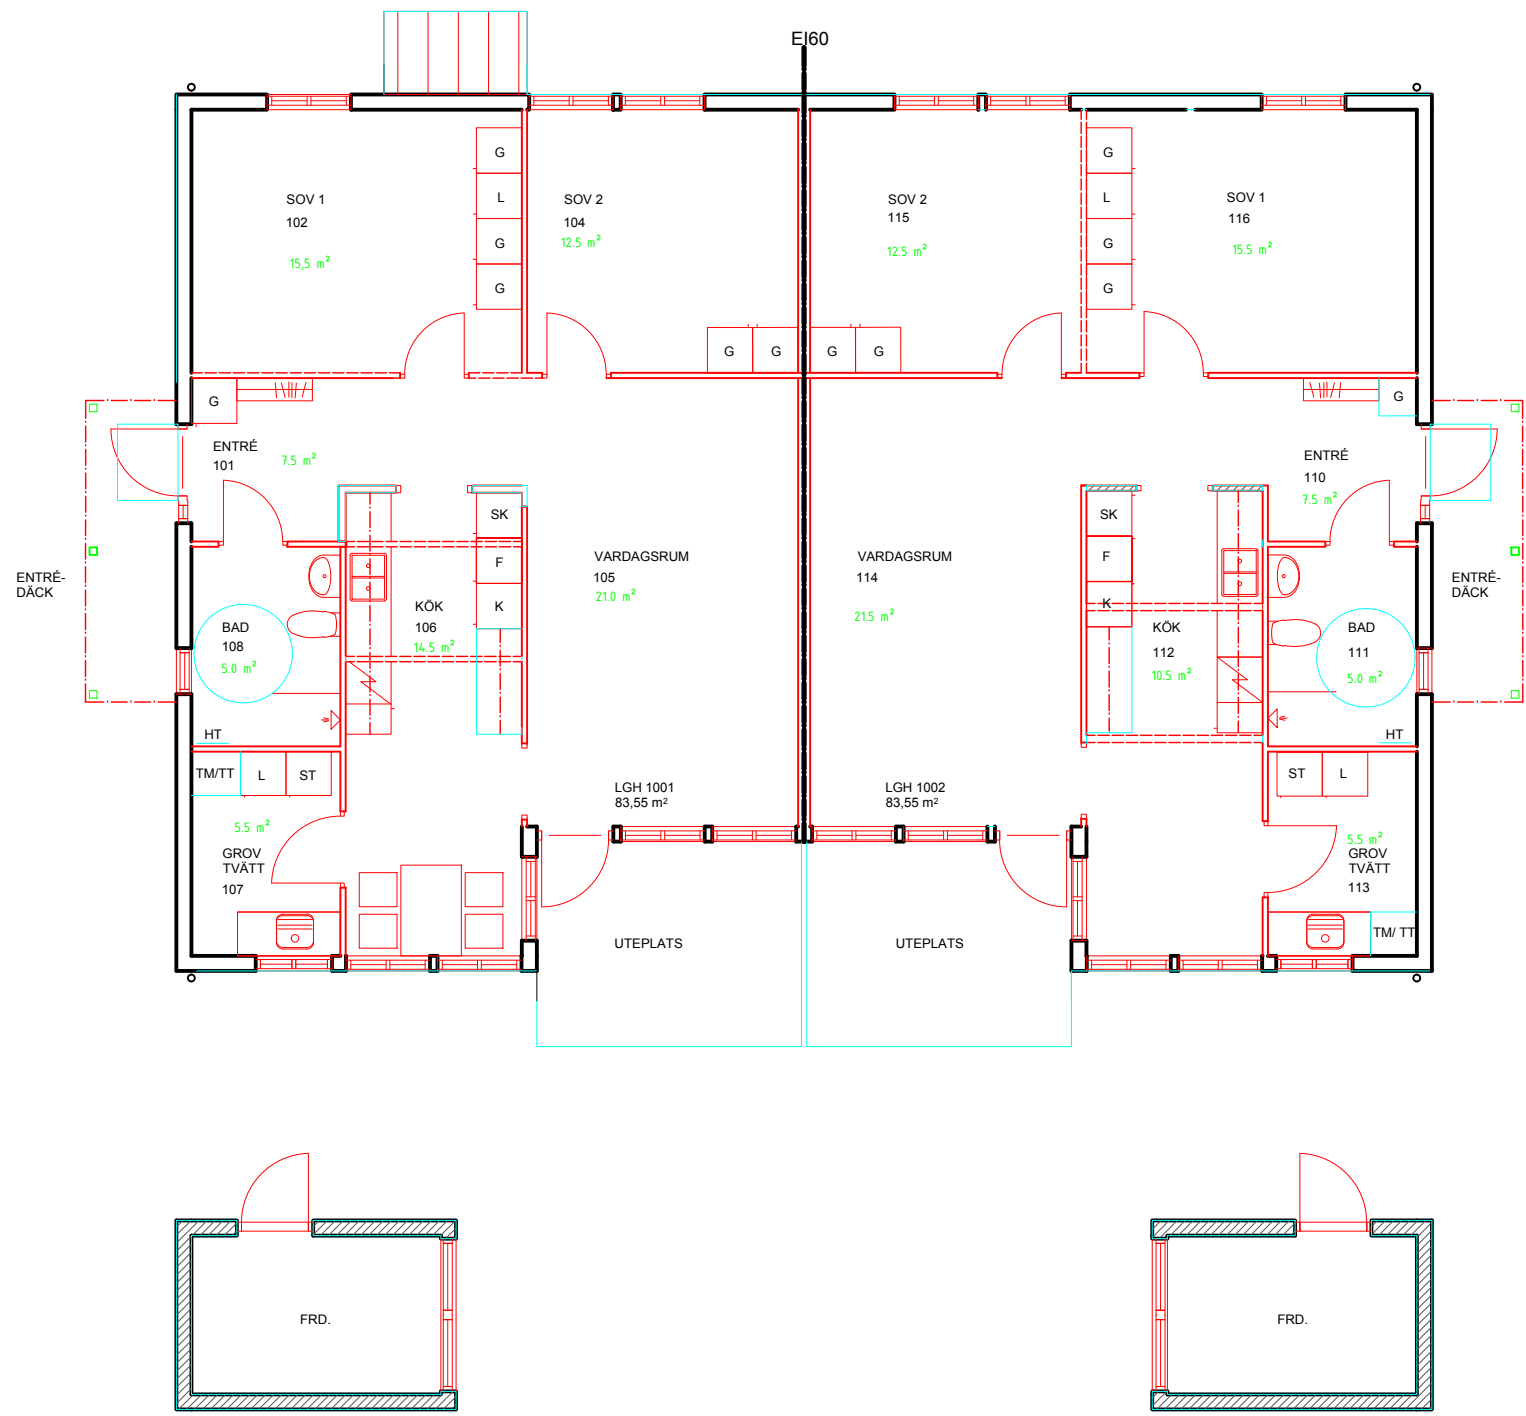

| RELATIONSHANDLING              |              | SET                 | ART          | REVISORER AVSEER | SKALA        | DATUM        |
|--------------------------------|--------------|---------------------|--------------|------------------|--------------|--------------|
| A                              | .            | .                   |              |                  |              |              |
| E                              | .            | .                   |              |                  |              |              |
| K                              | .            | .                   |              |                  |              |              |
| V                              | .            | .                   |              |                  |              |              |
| VS                             | .            | .                   |              |                  |              |              |
| B                              | .            | .                   |              |                  |              |              |
| M                              | .            | .                   |              |                  |              |              |
| TIERPSBYGGGEN                  |              | HORNBERG SVÄGEN     |              |                  |              |              |
| Box 2 815 21 TIERP 0293-130 25 |              | SKÄRPLINGE 62:31    |              |                  |              |              |
|                                |              | PLAN 1              |              |                  |              |              |
|                                |              | PLANER              |              |                  |              |              |
|                                |              | OMBYGGNATION        |              |                  |              |              |
|                                | 2019-02-04   | A1 1:50<br>A3 1:100 |              |                  |              |              |
|                                |              | A-40-5990-01        |              |                  |              |              |